



丸亀城天守平面図


3 階

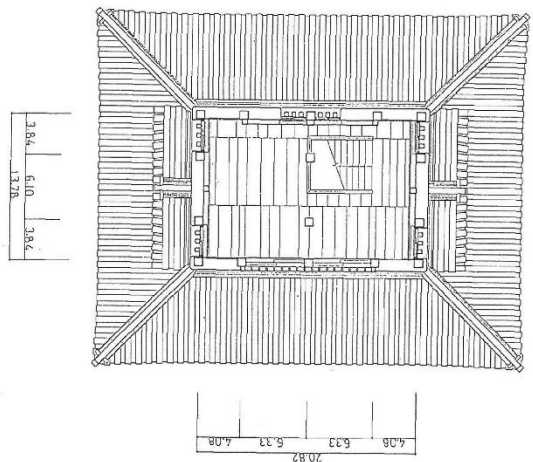

2 階

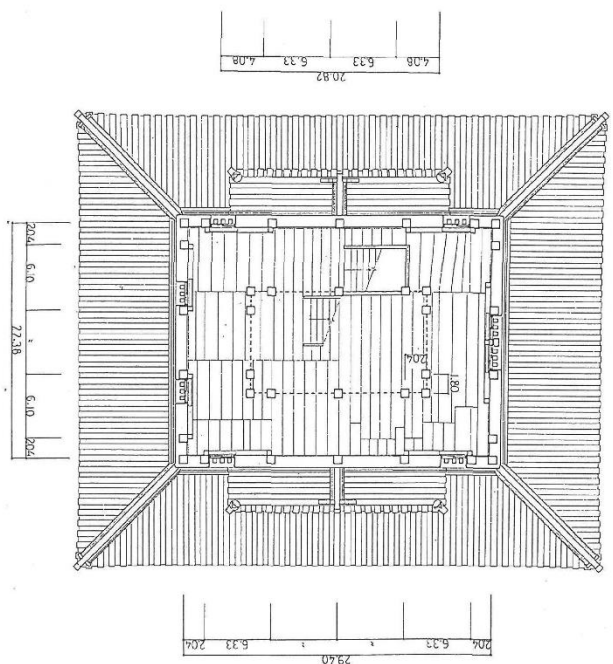


1 階

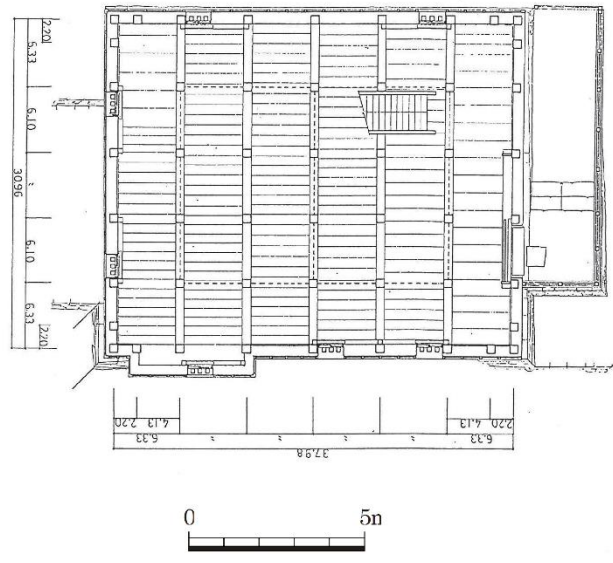


丸亀市教育委員会作成（1988 年度）



丸亀城大手一の門平面図

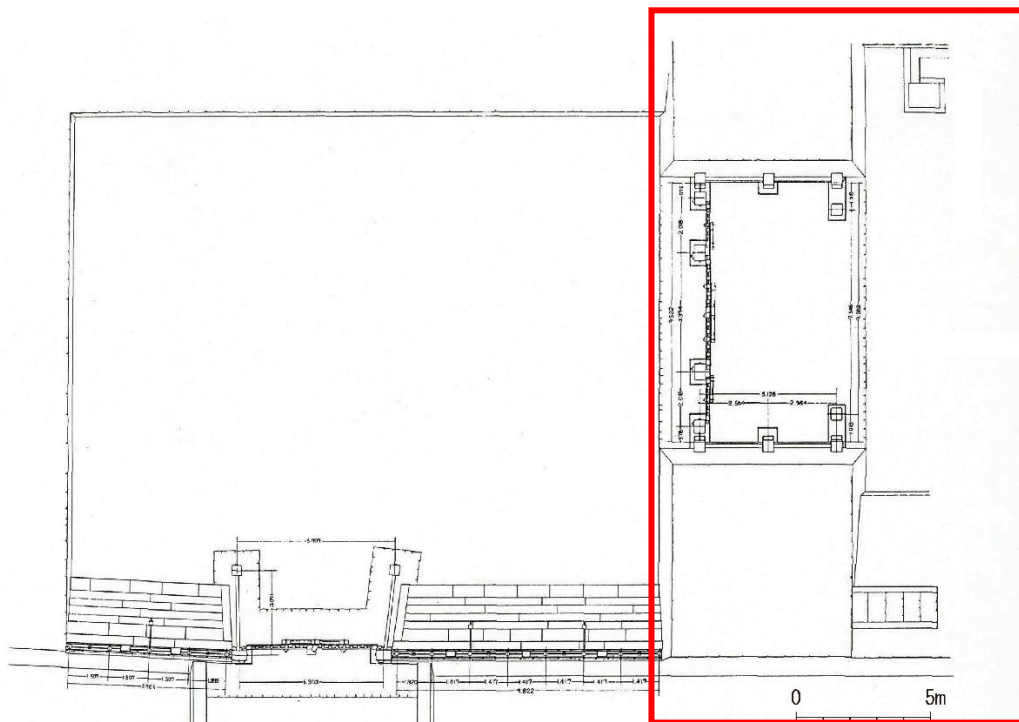

大手一の門・二の門竣工図 平面図

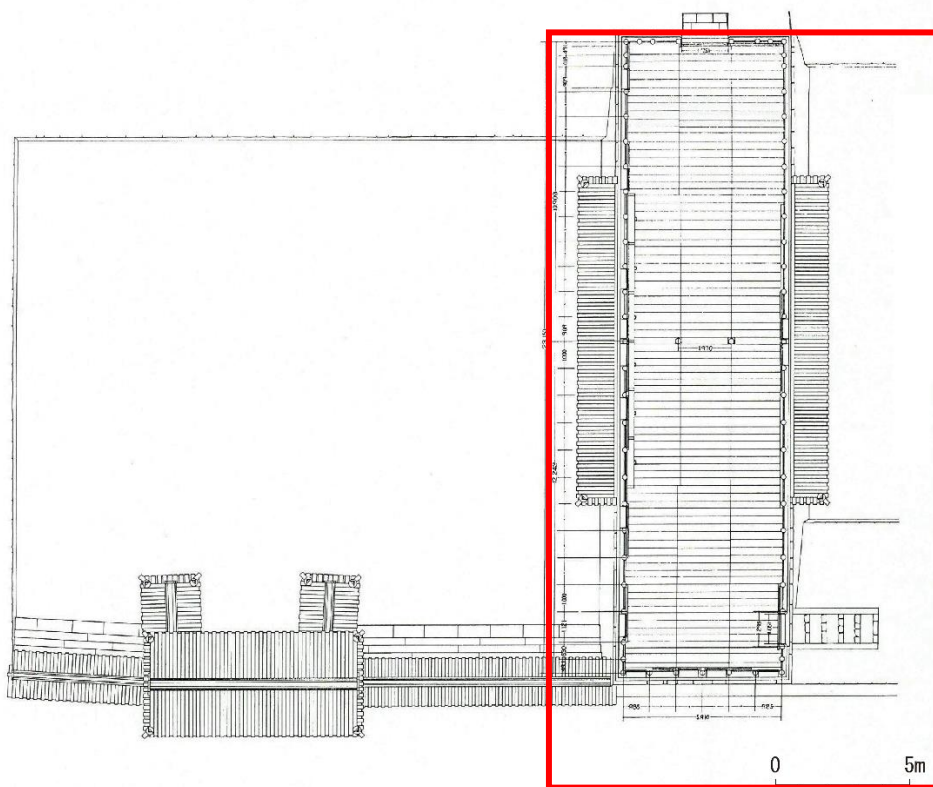

丸亀城延寿閣別館平面図

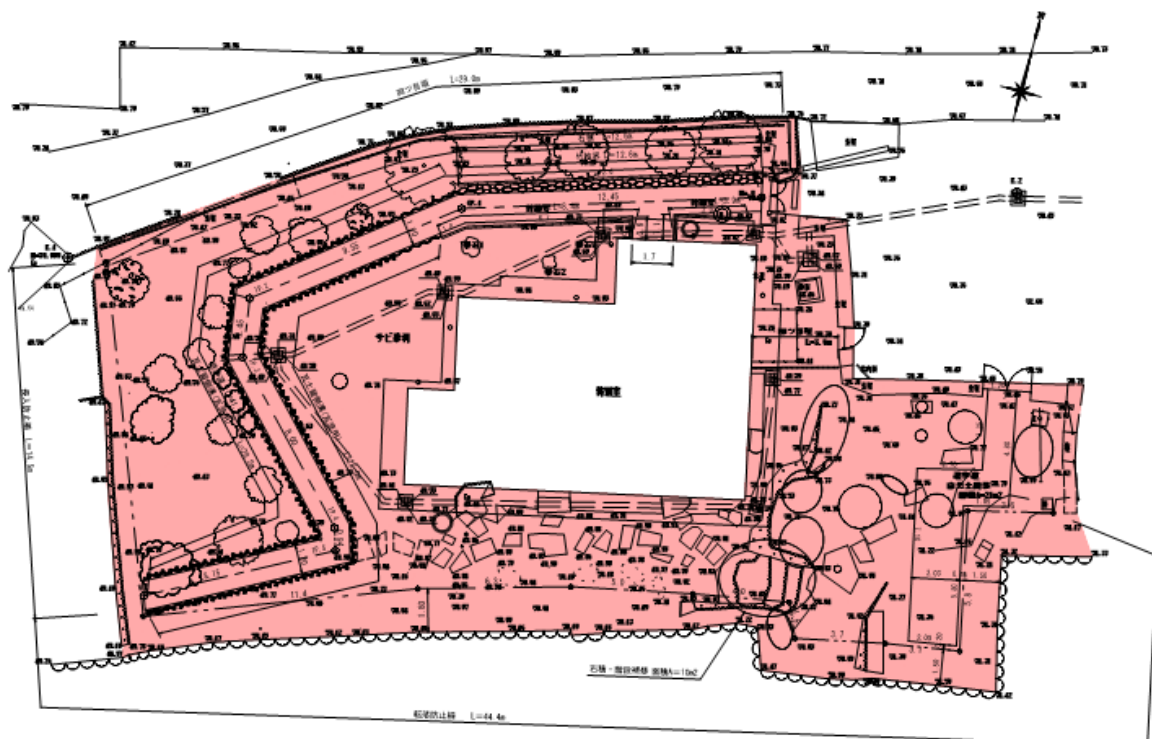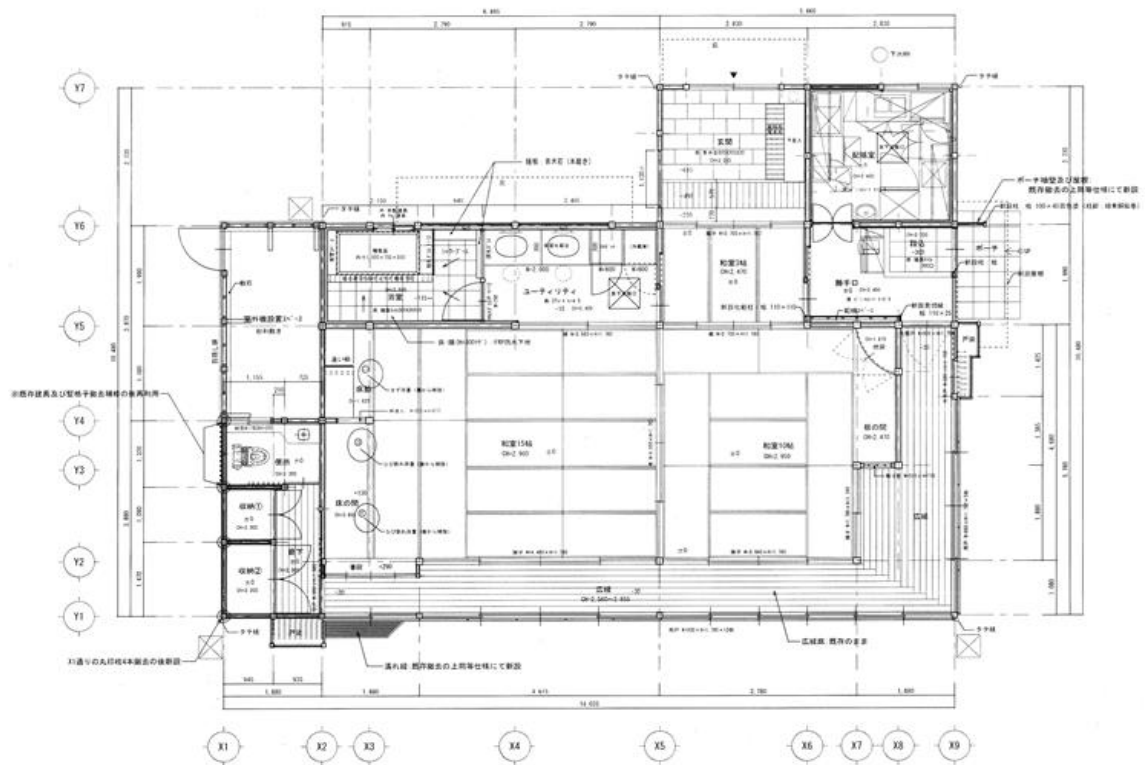

資料 2-1

丸亀城天守設備一覧

種 別	概 要	備 考
消防用設備	消火器	4 本
	屋内消火栓	3 基
	屋外消火栓	2 基
	自動火災報知設備	差動式分布型熱感知器 光電式スポット型感知器
電気設備関係	電話設備	Wi-Fi ルーター

資料 2-2

丸亀城大手一の門設備一覧

種 別	概 要	備 考
消防用設備	消火器	3 本
	屋外消火栓	3 基
	自動火災報知設備	差動式分布型熱感知器

資料 2-3

丸亀城延寿閣別館設備一覧

種 別	概 要	備 考
電気設備関係	電灯設備	単独引き込み 照明器具 コンセント
	電話設備	単独引き込み Wi-Fi ルーター
	防犯設備	野外ネットワークカメラ 人感センサー ルーター AZ コントローラー 無線通信アダプター パワーユニット フラッシュライト レピーター ネットワークビデオレコーダー Po スイッチングハブ(4P)

	自動火災報知設備	総合盤 受信盤 空気管式感知器 スポット型感知器
機械設備関係	空調設備	ルームエアコン 室外機二段架台
	換気設備	浴槽乾燥暖房ユニット 換気扇 排風機 給気機 給気口
	床暖房設備	床暖房機
	給水設備	配水本管より分岐、量水器を経て給水
	排水設備	分流方式
	衛星器具設備	電気温水器 洋風便器 手洗器 洗面器 タオルハンガー 埋込シャワーセット バス水栓 壁掛洗面器 シングルレバー混合栓 散水栓 檜風呂

資料3-1

丸亀城天守 備品一覧

番号	品名	メーカー・品番	数量	設置場所
1	受付カウンター		1	1 階
2	靴箱		1	1 階
3	フロアスタンド照明		11	各階
4	行灯		2	1 階
5	サインスタンド		9	各階
6	長椅子	靴履き用	1	1 階
7	スタンプ用テーブル		2	1 階、3 階
8	受付用整理棚		1	1 階
9	注意喚起プレート	靴脱ぎ、靴取違い	2	1 階
10	スリッパ	四ツ目紋入	40	1 階
11	バーカウンター	城泊用	1	1 階
12	テーブル	城泊用	1	1 階
13	椅子	城泊用	4	1 階
14	テーブルスタンド照明	城泊用	1	1 階

資料3-2

丸亀城大手一の門 備品一覧

番号	品名	メーカー・品番	数量	設置場所
1	フロアスタンド照明		8	櫓内
2	大手一の門入口看板		1	櫓入口
3	シューズラック		1	櫓内
4	テーブル	城泊用	1	櫓内
5	椅子	城泊用	5	櫓内
6	テーブルスタンド照明	城泊用	1	櫓内
7	丸椅子	貸館用	8	櫓内
8	照明機器	貸館用	2	櫓内
9	延長リール 50m	貸館用	1	櫓内
10	延長リール 20m	貸館用	1	櫓内

資料 3-3

丸亀城延寿閣別館 備品一覧

番号	品名	メーカー・品番など	数量	設置場所
1	ソファ		1	上座敷 15 帖
2	サイドテーブル	ソファ用	1	上座敷 15 帖
3	座椅子		4	上座敷 15 帖
4	座布団	作り付文机用	1	上座敷 15 帖
5	テーブルスタンド	作り付文机用	1	上座敷 15 帖
6	ティッシュケース		1	上座敷 15 帖
7	クッション		5	上座敷 15 帖
8	菓子器		1 式	上座敷 15 帖
9	タブレット		1	上座敷 15 帖
10	脇息		4	上座敷 15 帖
11	便箋入れ		1	上座敷 15 帖
12	メモ帳入れ		1	上座敷 15 帖
13	キーホルダー		2	上座敷 15 帖
14	セーフティボックス		1	上座敷 15 帖
15	掛軸		1	上座敷 15 帖
16	扁額		1	上座敷 15 帖
17	生花プレート		1	床の間
18	ベットフレーム		2	下座敷 10 帖
19	ベットマットレス		2	下座敷 10 帖
20	ベットスロー		2	下座敷 10 帖
21	サイドテーブル	フロアスタンド照明付	2	下座敷 10 帖
22	寝具一式		4	下座敷 10 帖
23	空気清浄機		1	下座敷 10 帖
24	丸亀うちわ		2	玄関
25	団扇立て		1	玄関
26	讃岐かがり手毬		5	玄関
27	傘立て		1	玄関
28	靴べら		1	玄関
29	ちゃぶ台		1	廊下

30	座布団		2	廊下
31	スツール		2	洗面
32	ティッシュケース		2	洗面
33	ダストボックス		2	洗面
34	ケトル		1	洗面脱衣所
35	ドライヤー		1	洗面脱衣所
36	ハンガー		8	洗面脱衣所
37	バスタオルハンガー		2	洗面脱衣所
38	脱衣カゴ		1	洗面脱衣所
39	風呂桶		1	浴室
40	風呂椅子		1	浴室
41	お膳等	四ツ目結紋入りの漆器	10	厨房
42	冷凍冷蔵庫		1	厨房
43	一槽シンク		1	厨房
44	スチームコンベクションオーブン		1	厨房
45	作業台		1	厨房
46	IH 調理器		1	厨房
47	台下戸棚		1	厨房
48	コールドテーブル冷蔵庫		1	厨房
49	製氷機		1	厨房
50	電子レンジ		1	厨房
51	アンダーカウンター洗浄機		1	厨房
52	水切付一槽シンク		1	厨房
53	冷蔵ショーケース		1	厨房
54	コーヒーマシン		1	厨房
55	食器類		1 式	厨房
56	ソムリエナイフ		1	厨房
57	机		1	庭園
58	椅子		4	庭園

※事業の準備進捗に伴い内容の変更が生じる場合があります。